
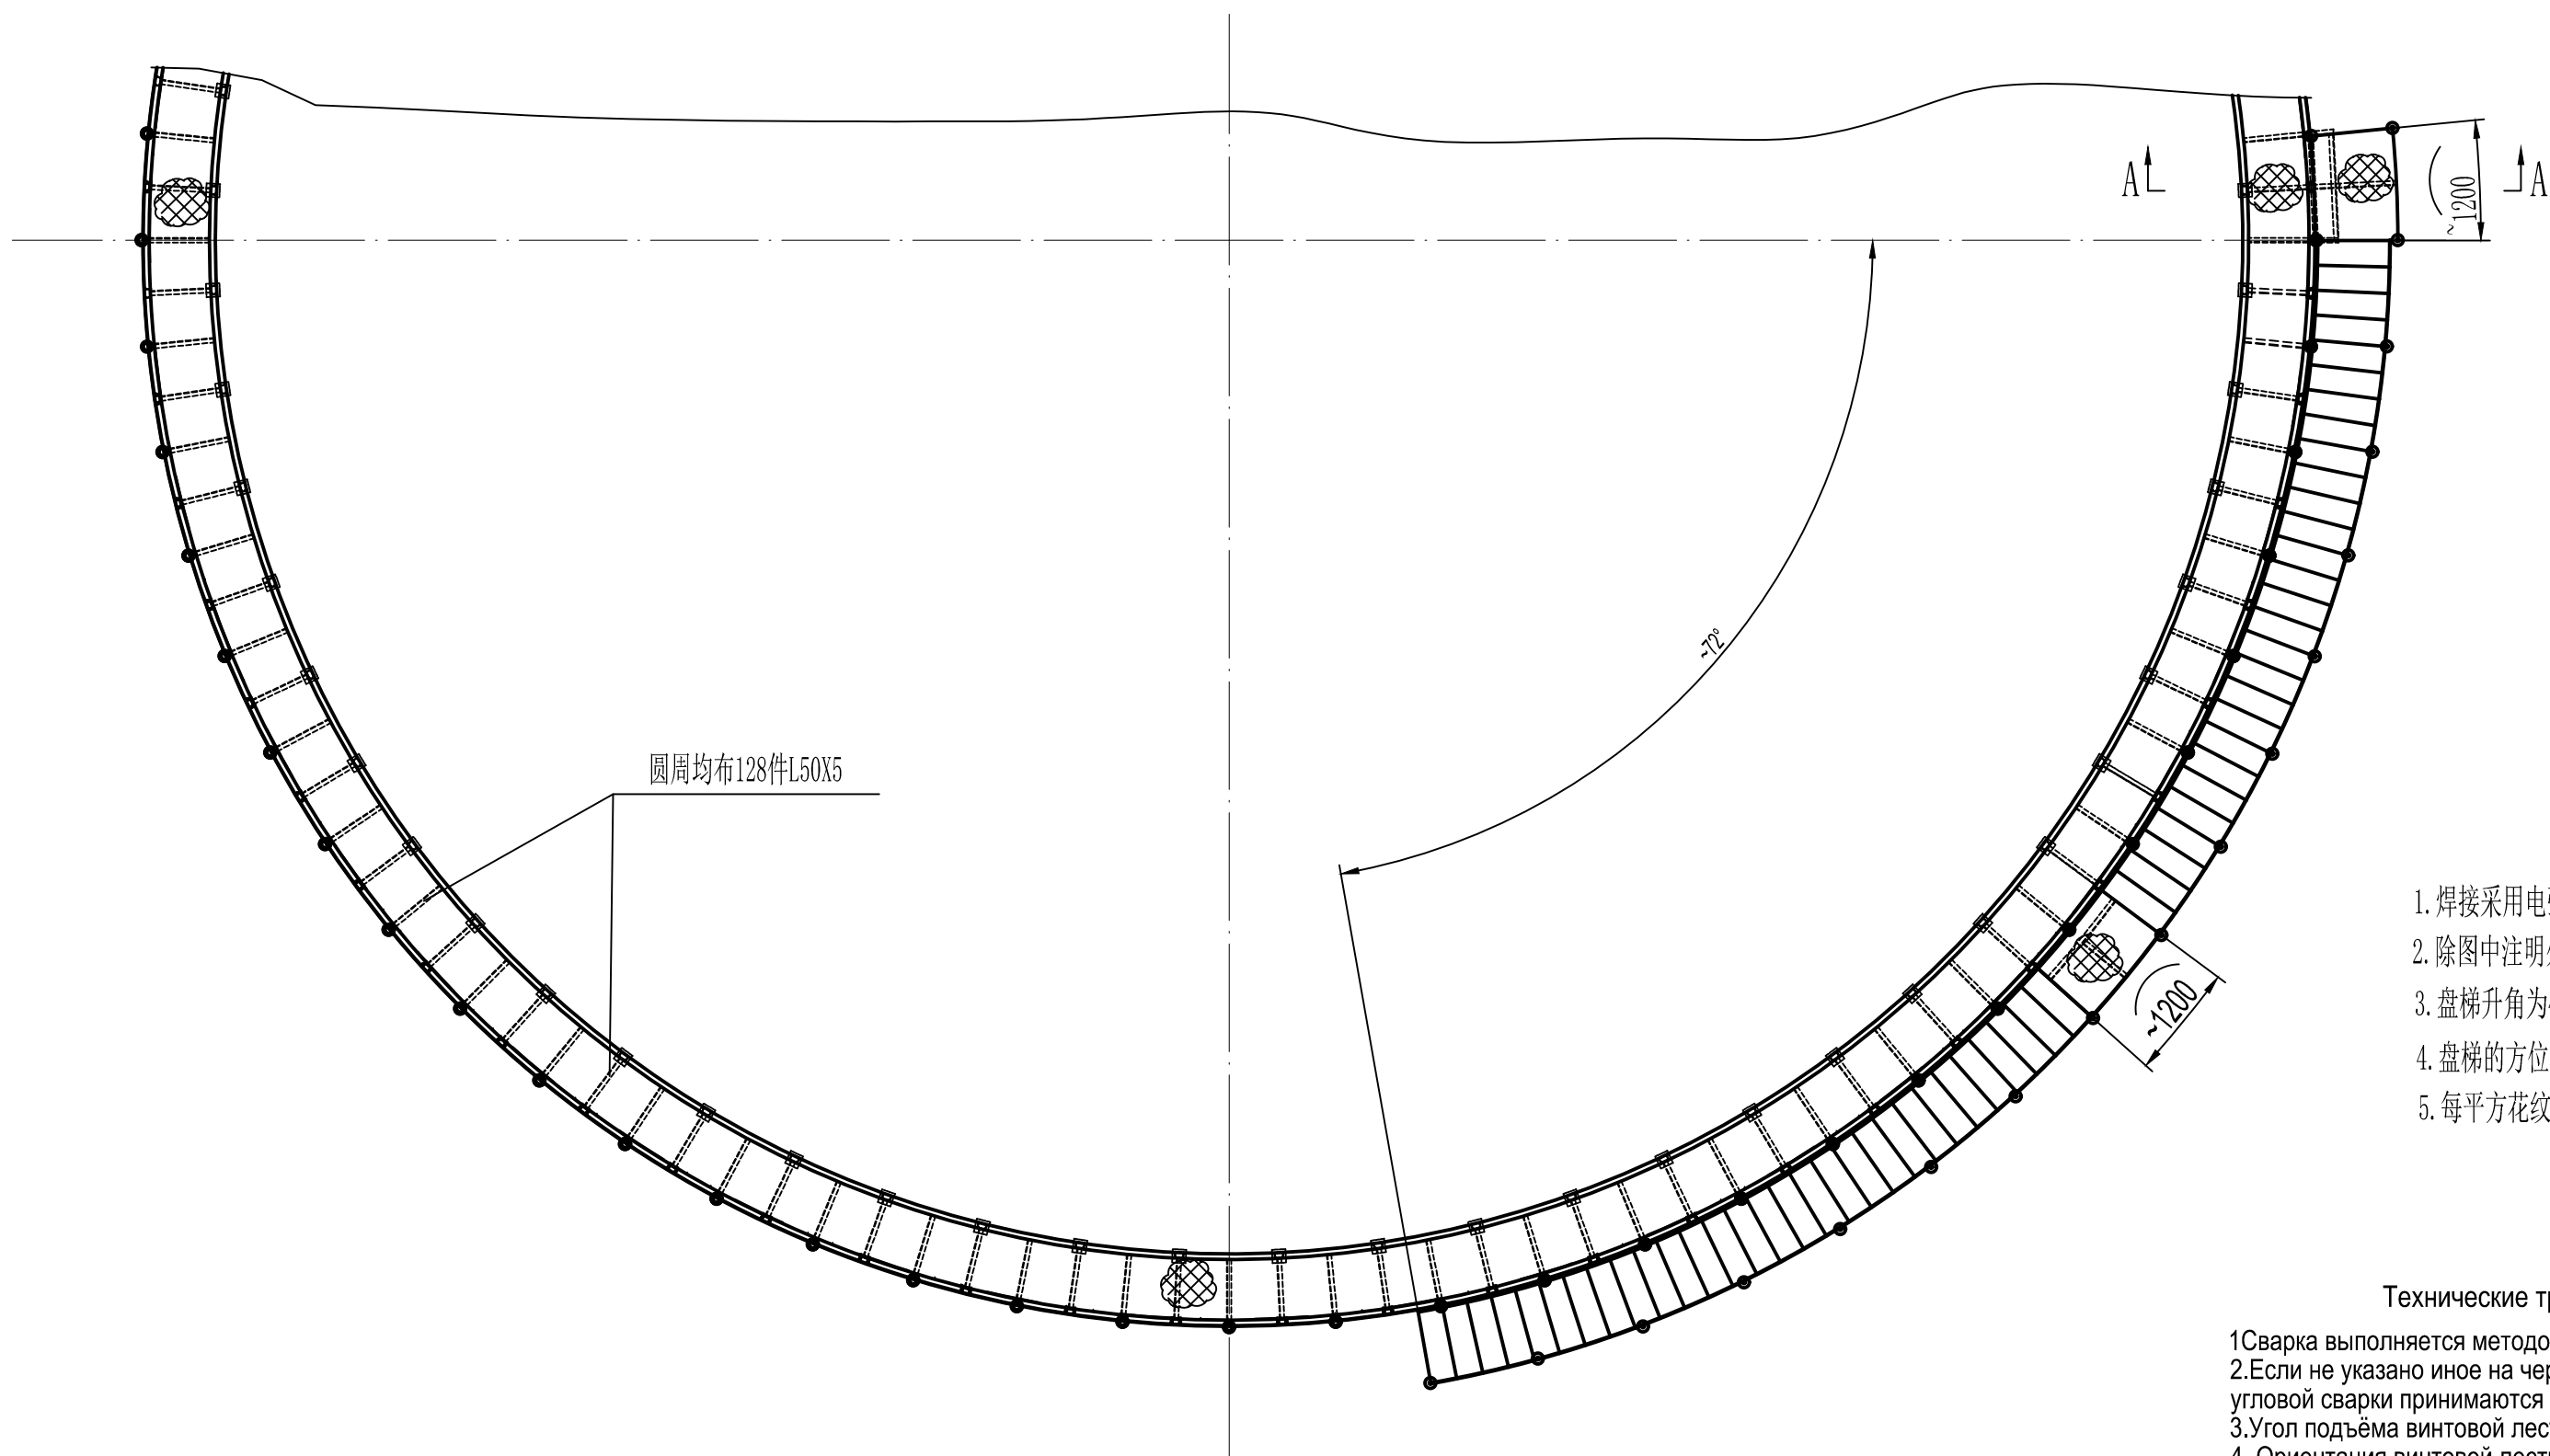


会签	姓名	签名
工艺	姓名	签名
设备	姓名	签名
电气	姓名	签名
自控	姓名	签名
给排水	姓名	签名
电	姓名	签名
热质	姓名	签名
建筑	姓名	签名
结构	姓名	签名
总图	姓名	签名
设计	姓名	签名
校核	姓名	签名
审核	姓名	签名
批准	姓名	签名

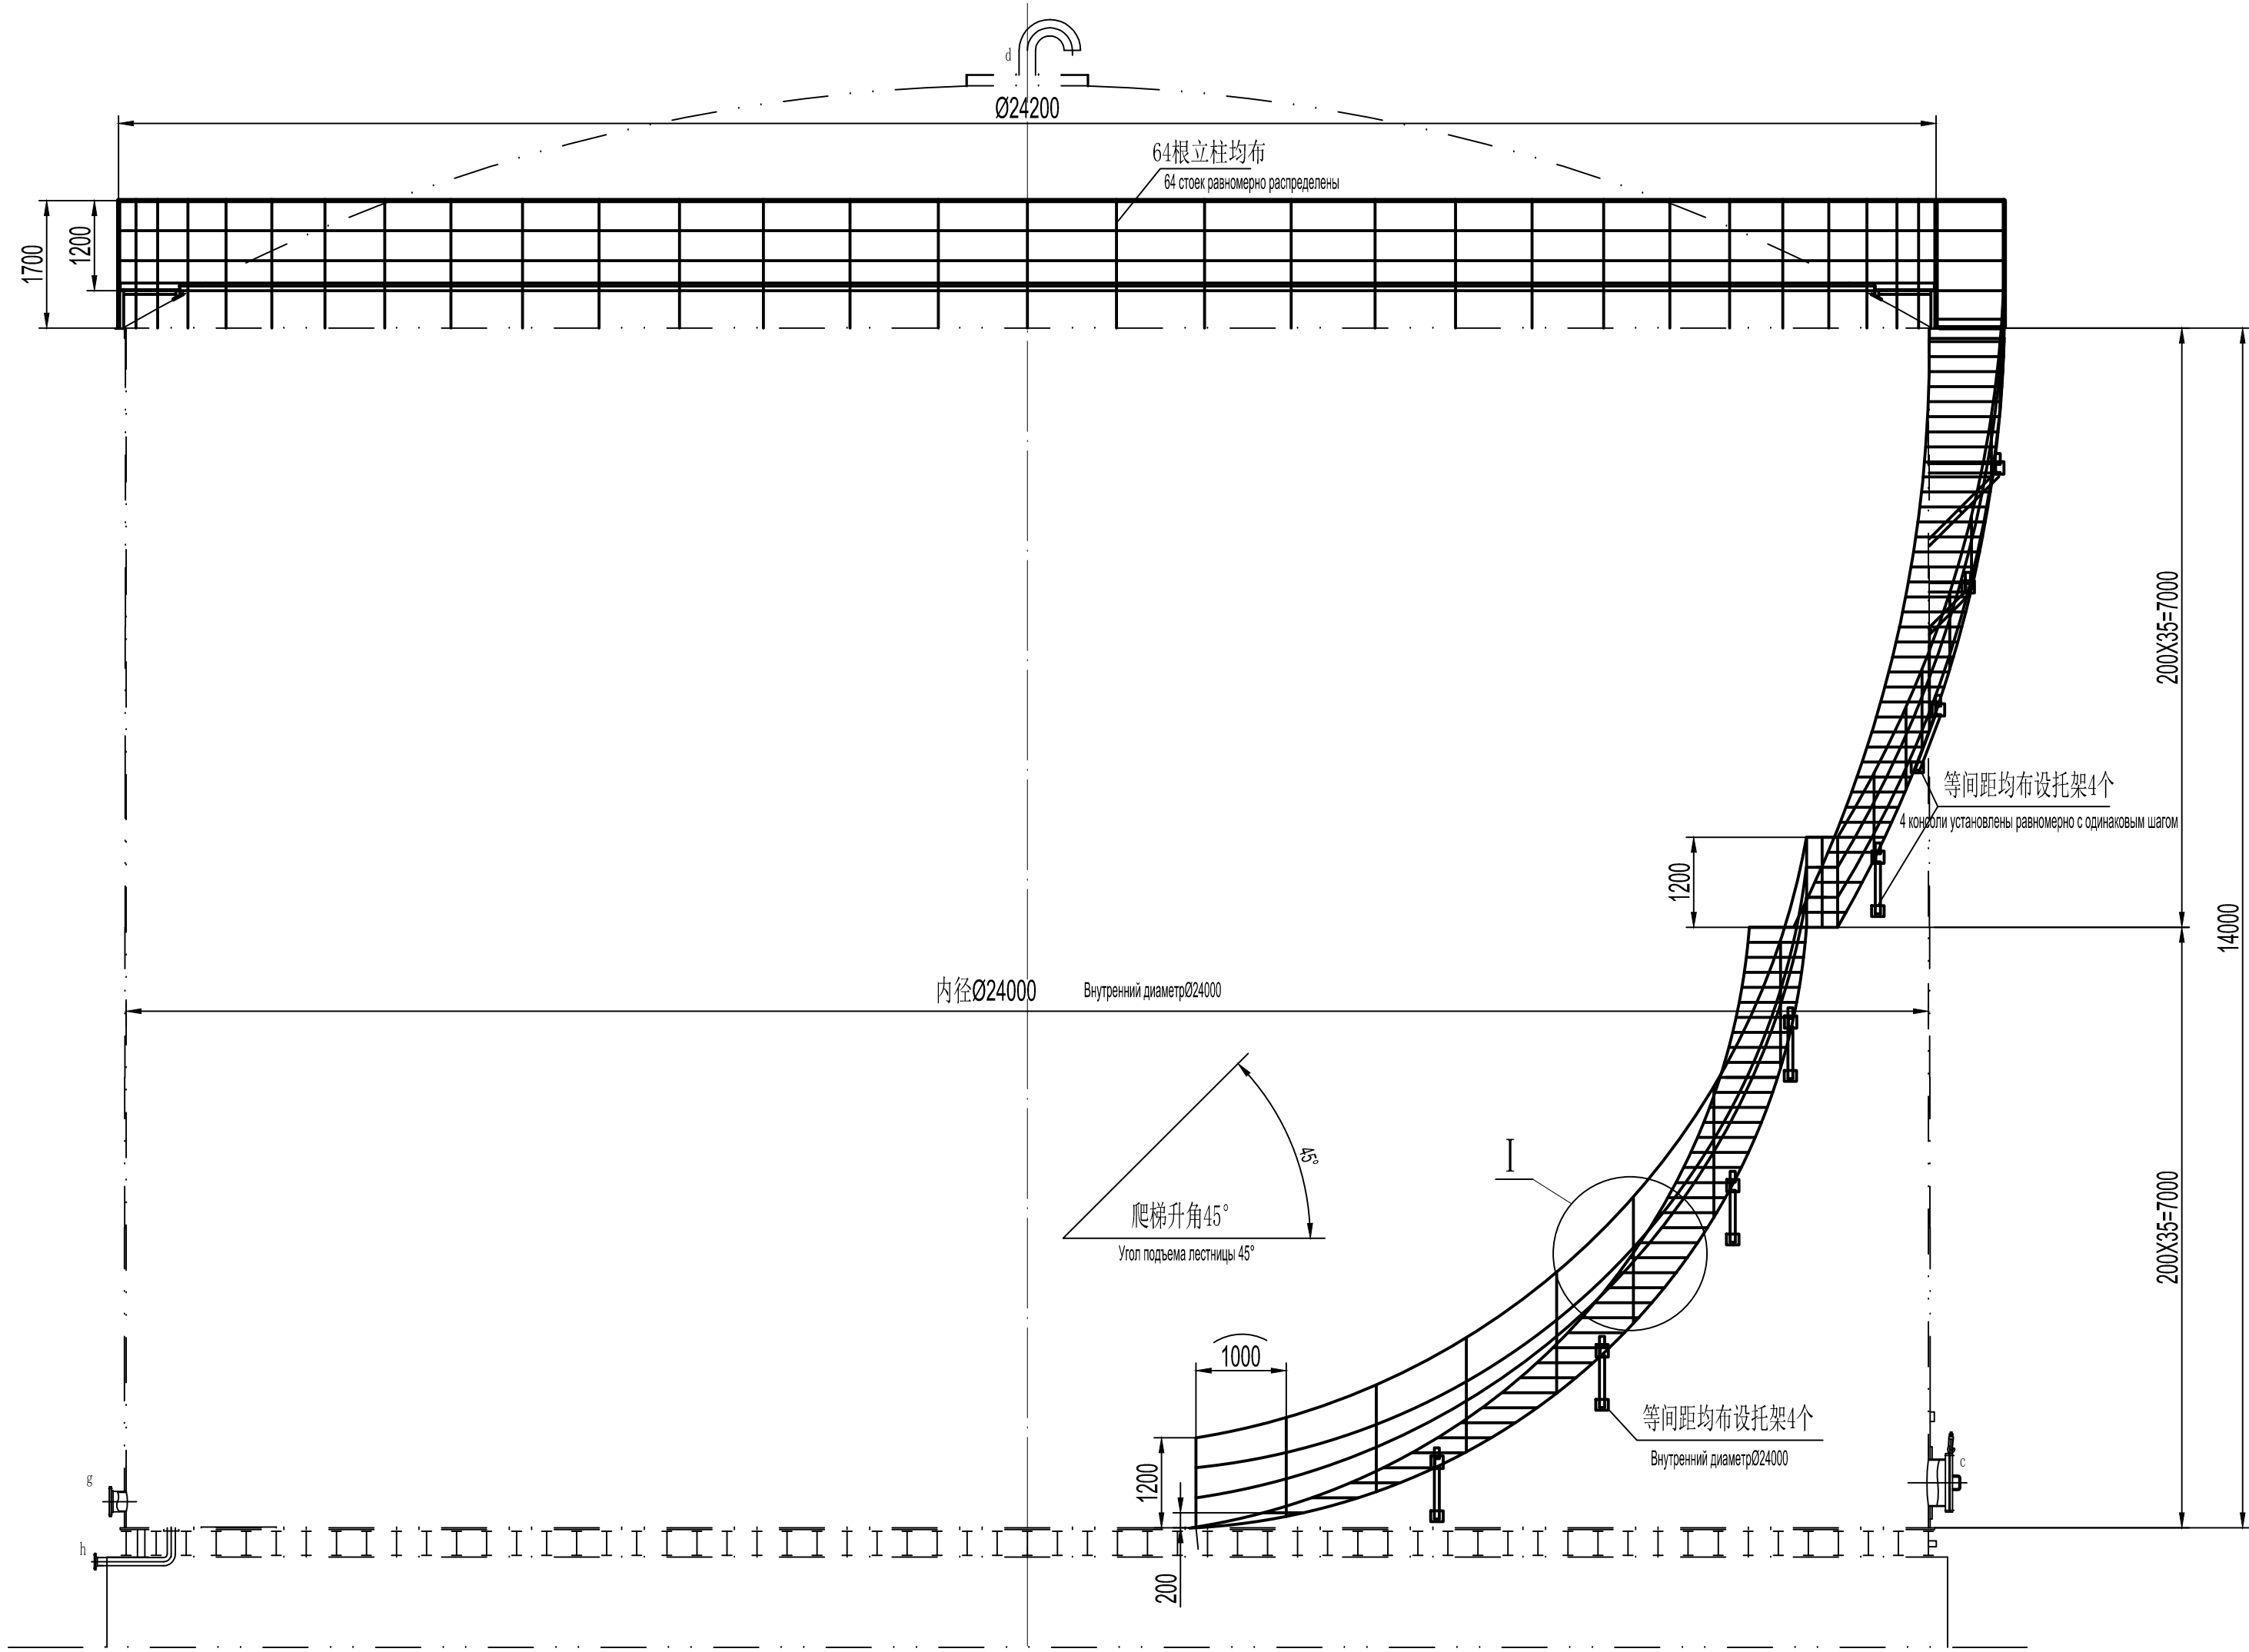


技术要求

- 焊接采用电弧焊, 焊条型号为:E4315;
- 除图中注明外, 所有连接均为连续焊, 焊缝的焊角尺寸按较薄板的厚度.
- 盘梯升角为45°;
- 盘梯的方位以工艺图为准;
- 每平方花纹钢板上开设4个Φ25的排水孔;

Технические требования


- Сварка выполняется методом дуговой сварки покрытыми электродами, марка электрода — E4315.
- Если не указано иное на чертеже, все соединения выполняются в виде непрерывной сварки; размеры шва угловой сварки принимаются равными толщине более тонкого листа.
- Угол подъема винтовой лестницы составляет 45°.
- Ориентация винтовой лестницы определяется технологическим чертежом.
- На каждый квадратный метр полосатого листового стали выполняется 4 дренажных отверстия диаметром 25 мм (Ø25).

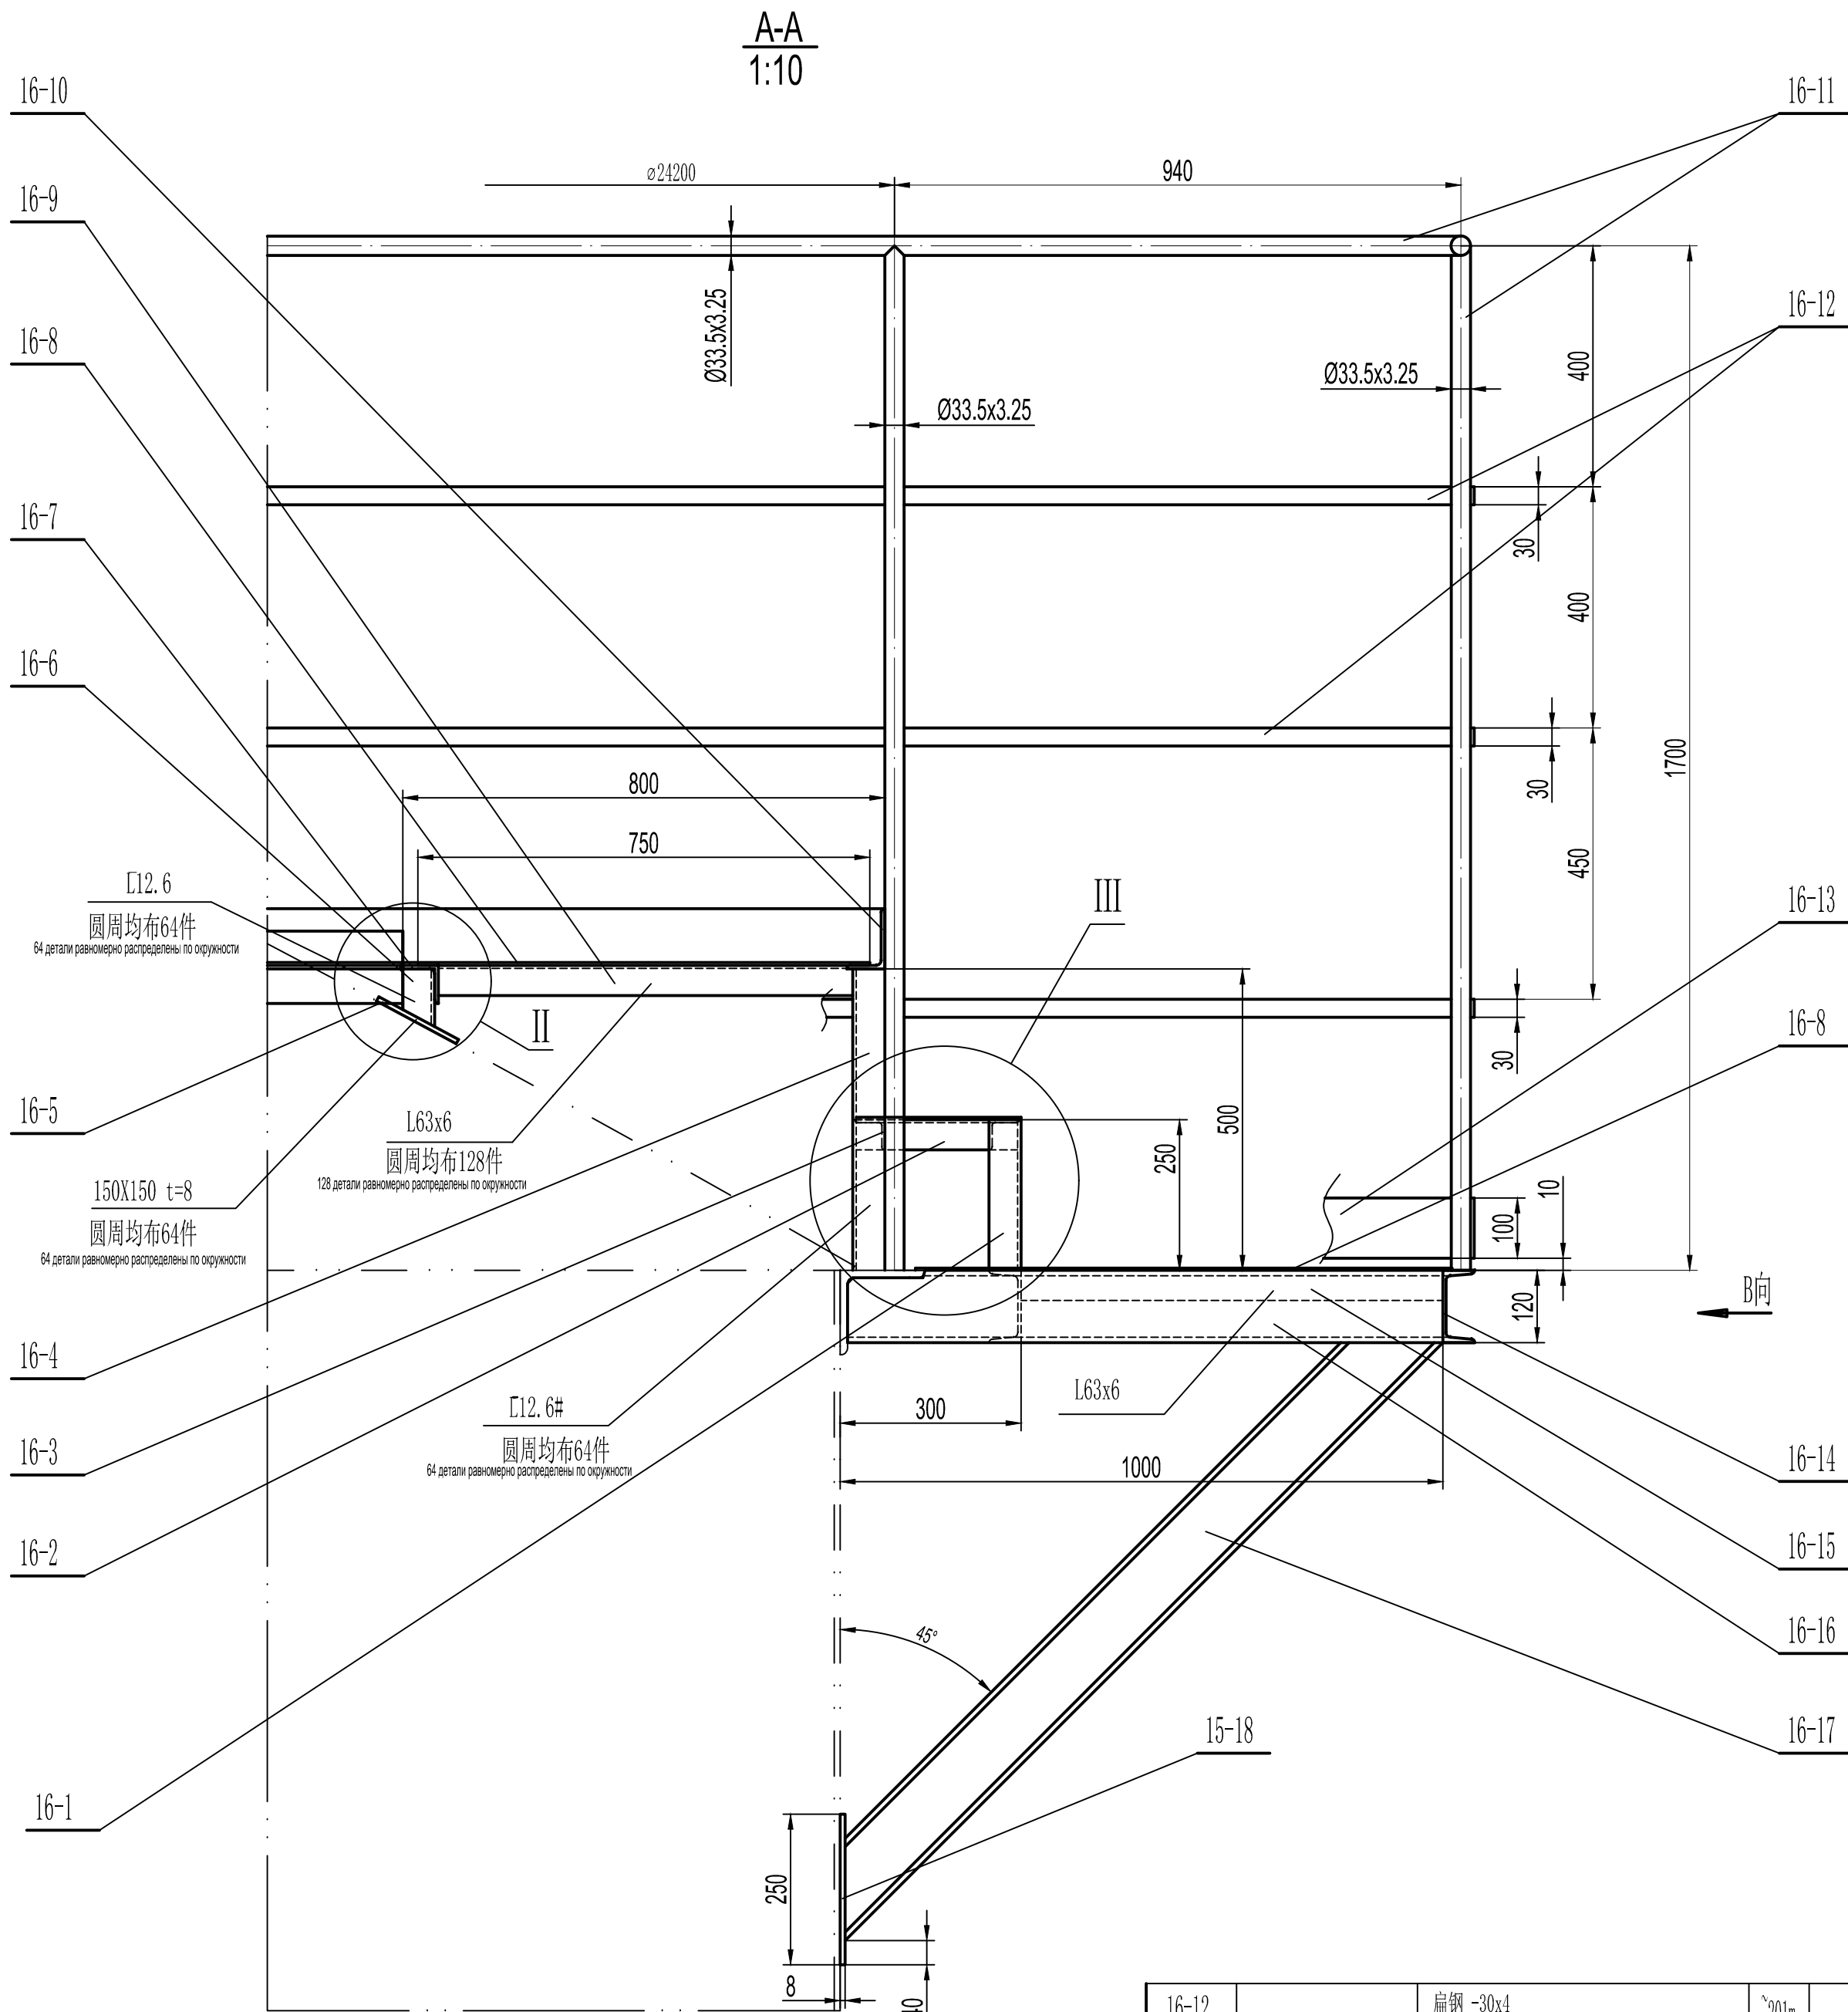

托架结构示意图

不按比例

Без соблюдения масштаба

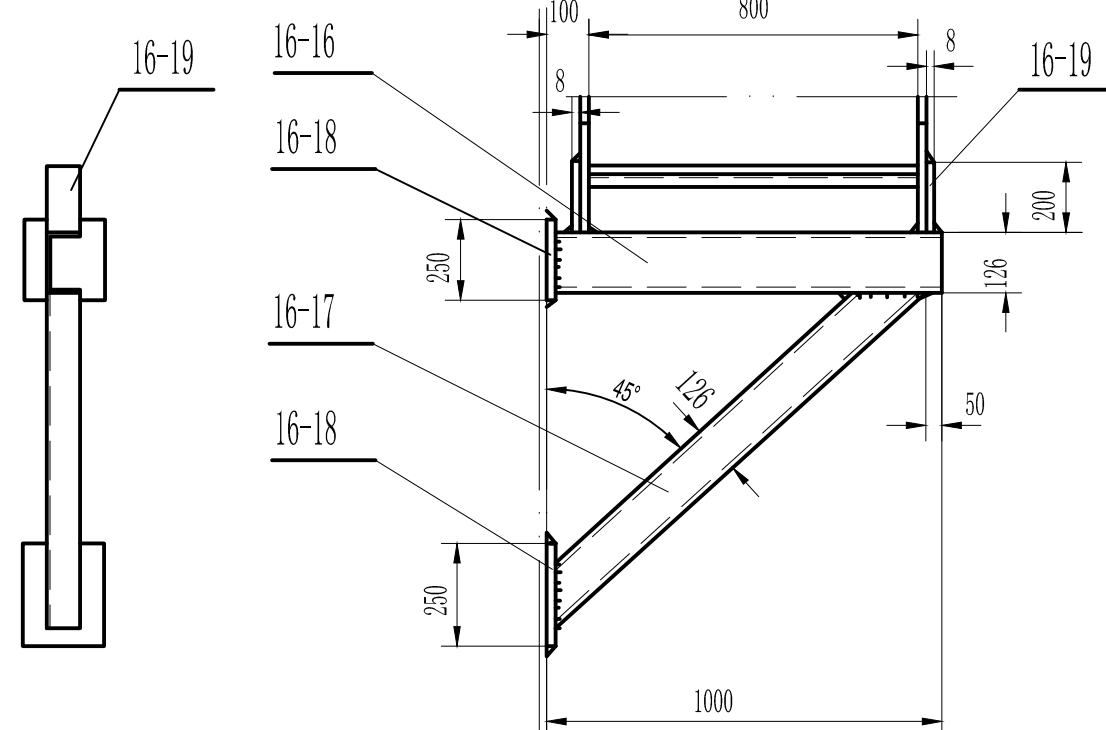

云南省工程勘察设计院文件(出图)专用章

单位名称: 云南化工设计院有限公司
证书编号: 53000790
有效期至: 2030年02月14日
说明: 化工石化医药行业甲级; 建筑行业《建筑工程》甲级; 环境工程(水污染防治工程、大气污染防治工程、固体废物处理工程)甲级; 市政公用工程、石化行业《石化行业工程》乙级; 市政公用行业《给水工程、排水工程、燃气工程、环境卫生工程》乙级;
云南居住住房和城乡建设厅2025年08月15日颁发
项目出图章编号: 4292590944894 项目名称: 乌兹别克斯坦年产50万吨硫酸制酸项目
用途: 竣工图

16-12	扁钢	~30x4	~201m	Q235B		190	
16-11	焊接钢管	Φ33.5x3.25	~233m	Q235B		563	
16-10	角钢	L100x63x6	~75.9m	Q235B		573	
16-9	角钢	63x6	128	Q235B	4	512	
16-8	花纹钢板	S=5	~59m²	Q235B		2389.5	
16-7	角钢	63x6	~71m	Q235B		406	
16-6	槽钢	12.6#	64	Q235B	1	64	
16-5	垫板	150x150x8	64	Q235B	1.4	98.6	
16-4	槽钢	12.6#	64	Q235B	6	384	
16-3	角钢	63x6	2	Q235B	6.8	13.6	
16-2	角钢	63x6	3	Q235B	0.9	2.7	
16-1	槽钢	12.6#	5	Q235B	3	15	

件号	图号或标准号	名称	数量	材料	重量	比例	所在图号	备注
16	平台及爬梯(一)	Q345R	~6835	1:100	3147-5H123-01-08	3147-5H123-01-01		
件号	名称	材料	重量	比例	所在图号	装配图号		
16	平台及爬梯(一)	Q345R	~6835	1:100	3147-5H123-01-08	3147-5H123-01-01		

版次	说明	日期
Version	Remarks	Date

云南化工设计院有限公司		中信建设有限责任公司	
YUNNAN DESIGN INSTITUTE OF CHEMICAL ENGINEERING CO., LTD.		CITIC Construction Co., Ltd.	
工程名称	乌兹别克斯坦年产50万吨硫酸制酸项目		
项目名称	Uzbekistan UTMK Chemical LLC Проект завода по производству серной кислоты		
设计项目	硫酸储罐	设计阶段	施工图
设计阶段	平台及爬梯(一)	施工图	施工图
图号	3147-5H123-01-08	图号	3147-5H123-01-08
图号	3147-5H123-01-08	图号	3147-5H123-01-08